PARTICOLARE 2.1
AREA GRUPPI ELETTROGENI - POZZETTO DI CAMPIONAMENTO (PC1) E CAMERETTA CADITOIA ACQUE METEORICHE
PIANTA

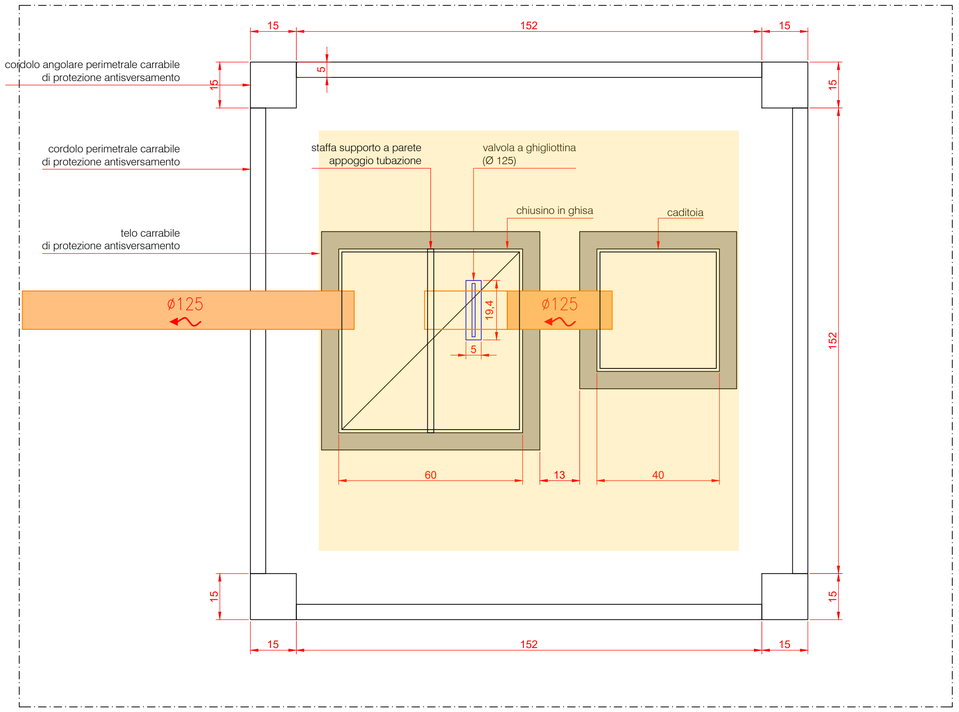


PARTICOLARE 2.1
AREA GRUPPI ELETTROGENI - POZZETTO DI CAMPIONAMENTO (PC1) E CAMERETTA CADITOIA ACQUE METEORICHE
SEZIONE

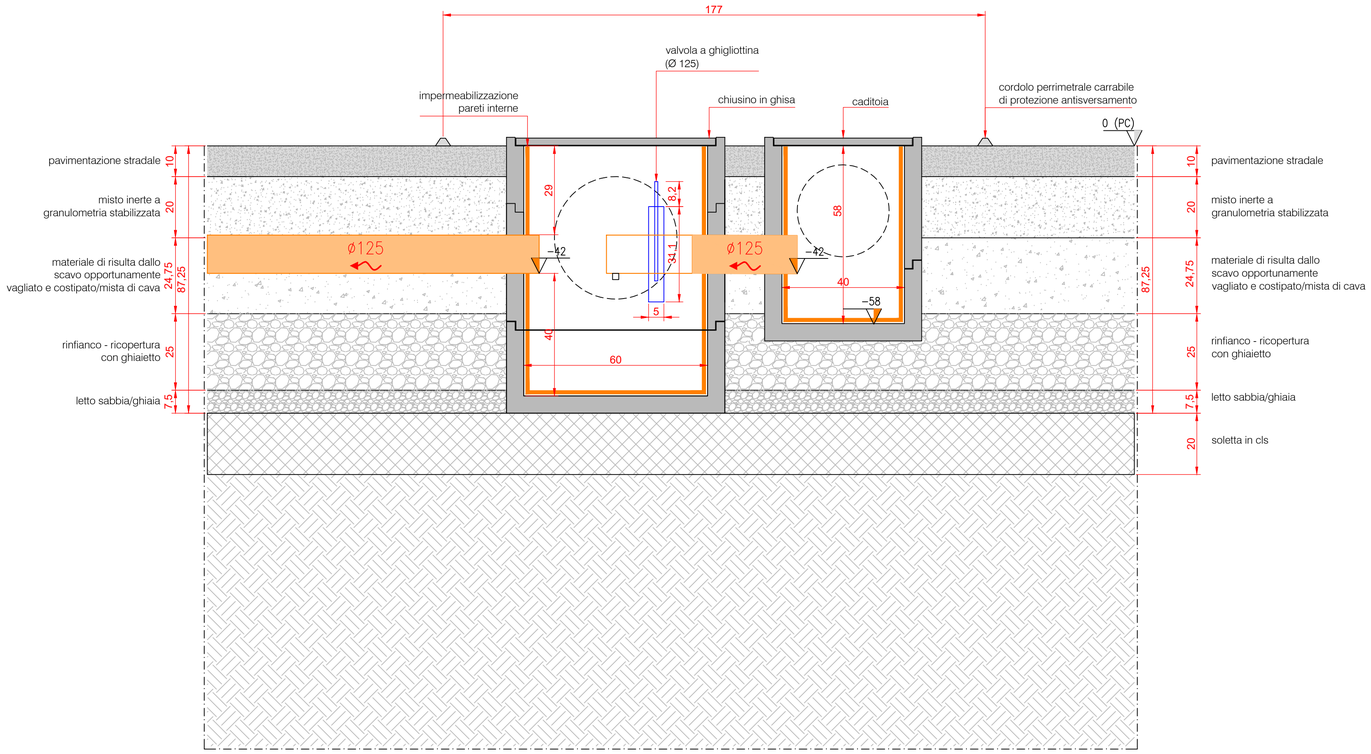


SCALA 1:100 – 1 cm = 1 m

0 1 2 5 m
0 1 2 5 cm

| | |
|---|---|
| Committente<br>Noovle S.p.A.<br>Sede Legale: via Gaetano Negri, 1 - 20123 Milano | Disegn. SA<br>Control. GB |
| Progettazione<br>Ing. Luigi Esposito<br>Piazza Bernini, 11 - 10138 Torino<br>tel: 011.4471677 - fax: 011.19637239<br>www.studioesposito.com - luigi@studioesposito.com | Approv. LE<br>Sc. plot. 1:1 |
| Oggetto<br>CENTRALE DI ROZZANO<br>COMUNE DI ROZZANO (MI), VIALE TOSCANA 3-5 | Rev. 0<br>Data 02/2024 |
| Titolo<br>RETE ACQUE<br>PROGETTO DI ADEGUAMENTO<br>AS BUILT - PARTICOLARI | Tav. 2.1 |
| Ns. Rif. 02608075_rozzano_viale toscana 3-5_AB_T02.1-6_SDP_particolari.dwg | Scala 1:100 |